KERG 3124-25/03

ŁĄCZY 365.344.164

Pow. radziejowski woj. kujawsko-pomorskie

MAPA SYTUACYJNO – WYSOKOŚCIOWA
Skala 1 : 1000

Obiekt: Bycz, Stefanowo, Teodorowo, Trojaczek, Wincentowo, Wymysłowo Stawiska
Gmina: Piotrków Kujawski
Powiat: radziejowski
woj. kujawsko – pomorskie
Mapy w zakresie: 365.344.164,212,214,222,223,224,231,233
375.121.151,152,153,154,201,203
375.122.012,013,014,021,022,023,024,031,033,062,064,071,072,073,074,081,112,121,122,011
Ark.mapy ewid: 1, 2
Sytuacja na dzień: 02.10.2008r.
KERG 3180-102/2008

Usługi Geodezyjno-Kartograficzne "GEOPOL"
ul. Słowackiego 33, 87-700 Aleksandrów Kuj.
woj. kujawsko-pomorskie
NIP 891-125-55-76, Regon 911092764
tel./fax 054 282 38-73, kom. 0 606 422 454

"GEOPOL" GEODETA
Mariusz Lewandowski
Nr upr. zawod. 15903
tel. 272-20-33

498/08-K

STAROSTWO POWIATOWE W RADZIEJOWIE
POWIATOWY OŚRODEK DOKUMENTACJI GEODEZYJNEJ I KARTOGRAFICZNEJ
W okazaniu oznaczonym ... czarną ... dokonanego aktualizacji treści mapy zasadniczej dokumenty powiatowego w dniu 3180.224-26/08
Mapa może służyć do celów projektowych. Projektowane obiekty budowlane wymagające pozwolenia na budowę podlegają wytyczeniu inwentaryzacji powykonawczej przez jednostki uprawnione do wykonywania prac geodezyjnych.
11 BRU 2008
(data) (imię i nazwisko służbowe es... ...ka, stanowisko upoważnionej)

STAROSTWO POWIATOWE W RADZIEJOWIE
Powiatowy Zespół Uzgadniania Dokumentacji Projektowej

Na podstawie art. 28 ust. 1 ustawy z dnia 17 maja 1989 r. - Prawo geodezyjne i kartograficzne (Dz. U. z 2000 r. Nr 100 poz. 1086 i Nr 120 poz. 1268) uzgodniono usytuowanie projektowanych sieci uzbrojenia terenu
sieć wodociągowa z przyłączami
(wyszczególnienie uzgadnianych sieci uzbrojenia terenu)

Uzgodnione usytuowanie sieci uzbrojenia terenu podlega wytyczeniu i geodezyjnej inwentaryzacji powykonawczej przez jednostki uprawnione do wykonywania prac geodezyjnych.
W razie niezgodności realizacji sieci uzbrojenia terenu z uzgodnionym projektem inwestor zobowiązany jest przedłożyć mapę z wynikami pomiarów powykonawczych właściwemu organowi administracji architektoniczno - budowlanej, uzgodnienie usytuowania projektowanych sieci uzbrojenia terenu zachowuje ważność przez okres 3 lat od dnia wydania opinii w sprawie uzgadniania projektowanych sieci uzbrojenia terenu.
Uzgodnienie traci ważność w przypadku, o którym mowa §13 rozporządzenia Ministra Rozwoju Regionalnego i Budownictwa z dnia 2 kwietnia 2001 r. w sprawie geodezyjnej ewidencji sieci uzbrojenia terenu oraz zespołów uzgadniania dokumentacji projektowej (Dz. U. Nr 36, poz. 455).

OPINIA NR 1820/09
Radziejów dnia 05 2009

Z up. STAROSTY
inż. Dariusz Zasada
Przewodniczący Powiatowego Zespołu Uzgadniania Dokumentacji Projektowej
(podać uzgodnienie z usytuowaniem projektowanych sieci uzbrojenia terenu, imię, nazwisko, podpis przewodniczącego zespołu)

Wielkopolski Zarząd Melioracji i Urządzeń Wodnych w Poznaniu
Gospodarstwo Pomocnicze ROLWOD
Konin 62-510 ul. Okólna 59

Dokumentacja:	PROJEKT BUDOWLANY - MAPY SYT. - WYS.		
Obiekt:	Sieć wodociągowa dla m. Bycz, Trojaczek, Stawiska, Wincentowo, Teodorowo, gm. Piotrków Kujawski		
Inwestor:	URZĄD MIASTA I GMINY PIOTRKÓW KUJAWSKI ul. Kościelna 1, 88-230 Piotrków Kujawski		
Skala: 1 : 1000		Egz. Nr	Zal. Nr
Projektant :	inż. K. Cybulski upr. bud. w spec. instal.- inż. sieci wod. -kan. UAN 73/8346/H/21/86		
Sprawdzający :	inż. A. Maliński upr. bud. w spec. instal. - inż. sieci wod. -kan. WKP/0253/PWOS/05		
Data: 2009			

3688800.00
5880500.00

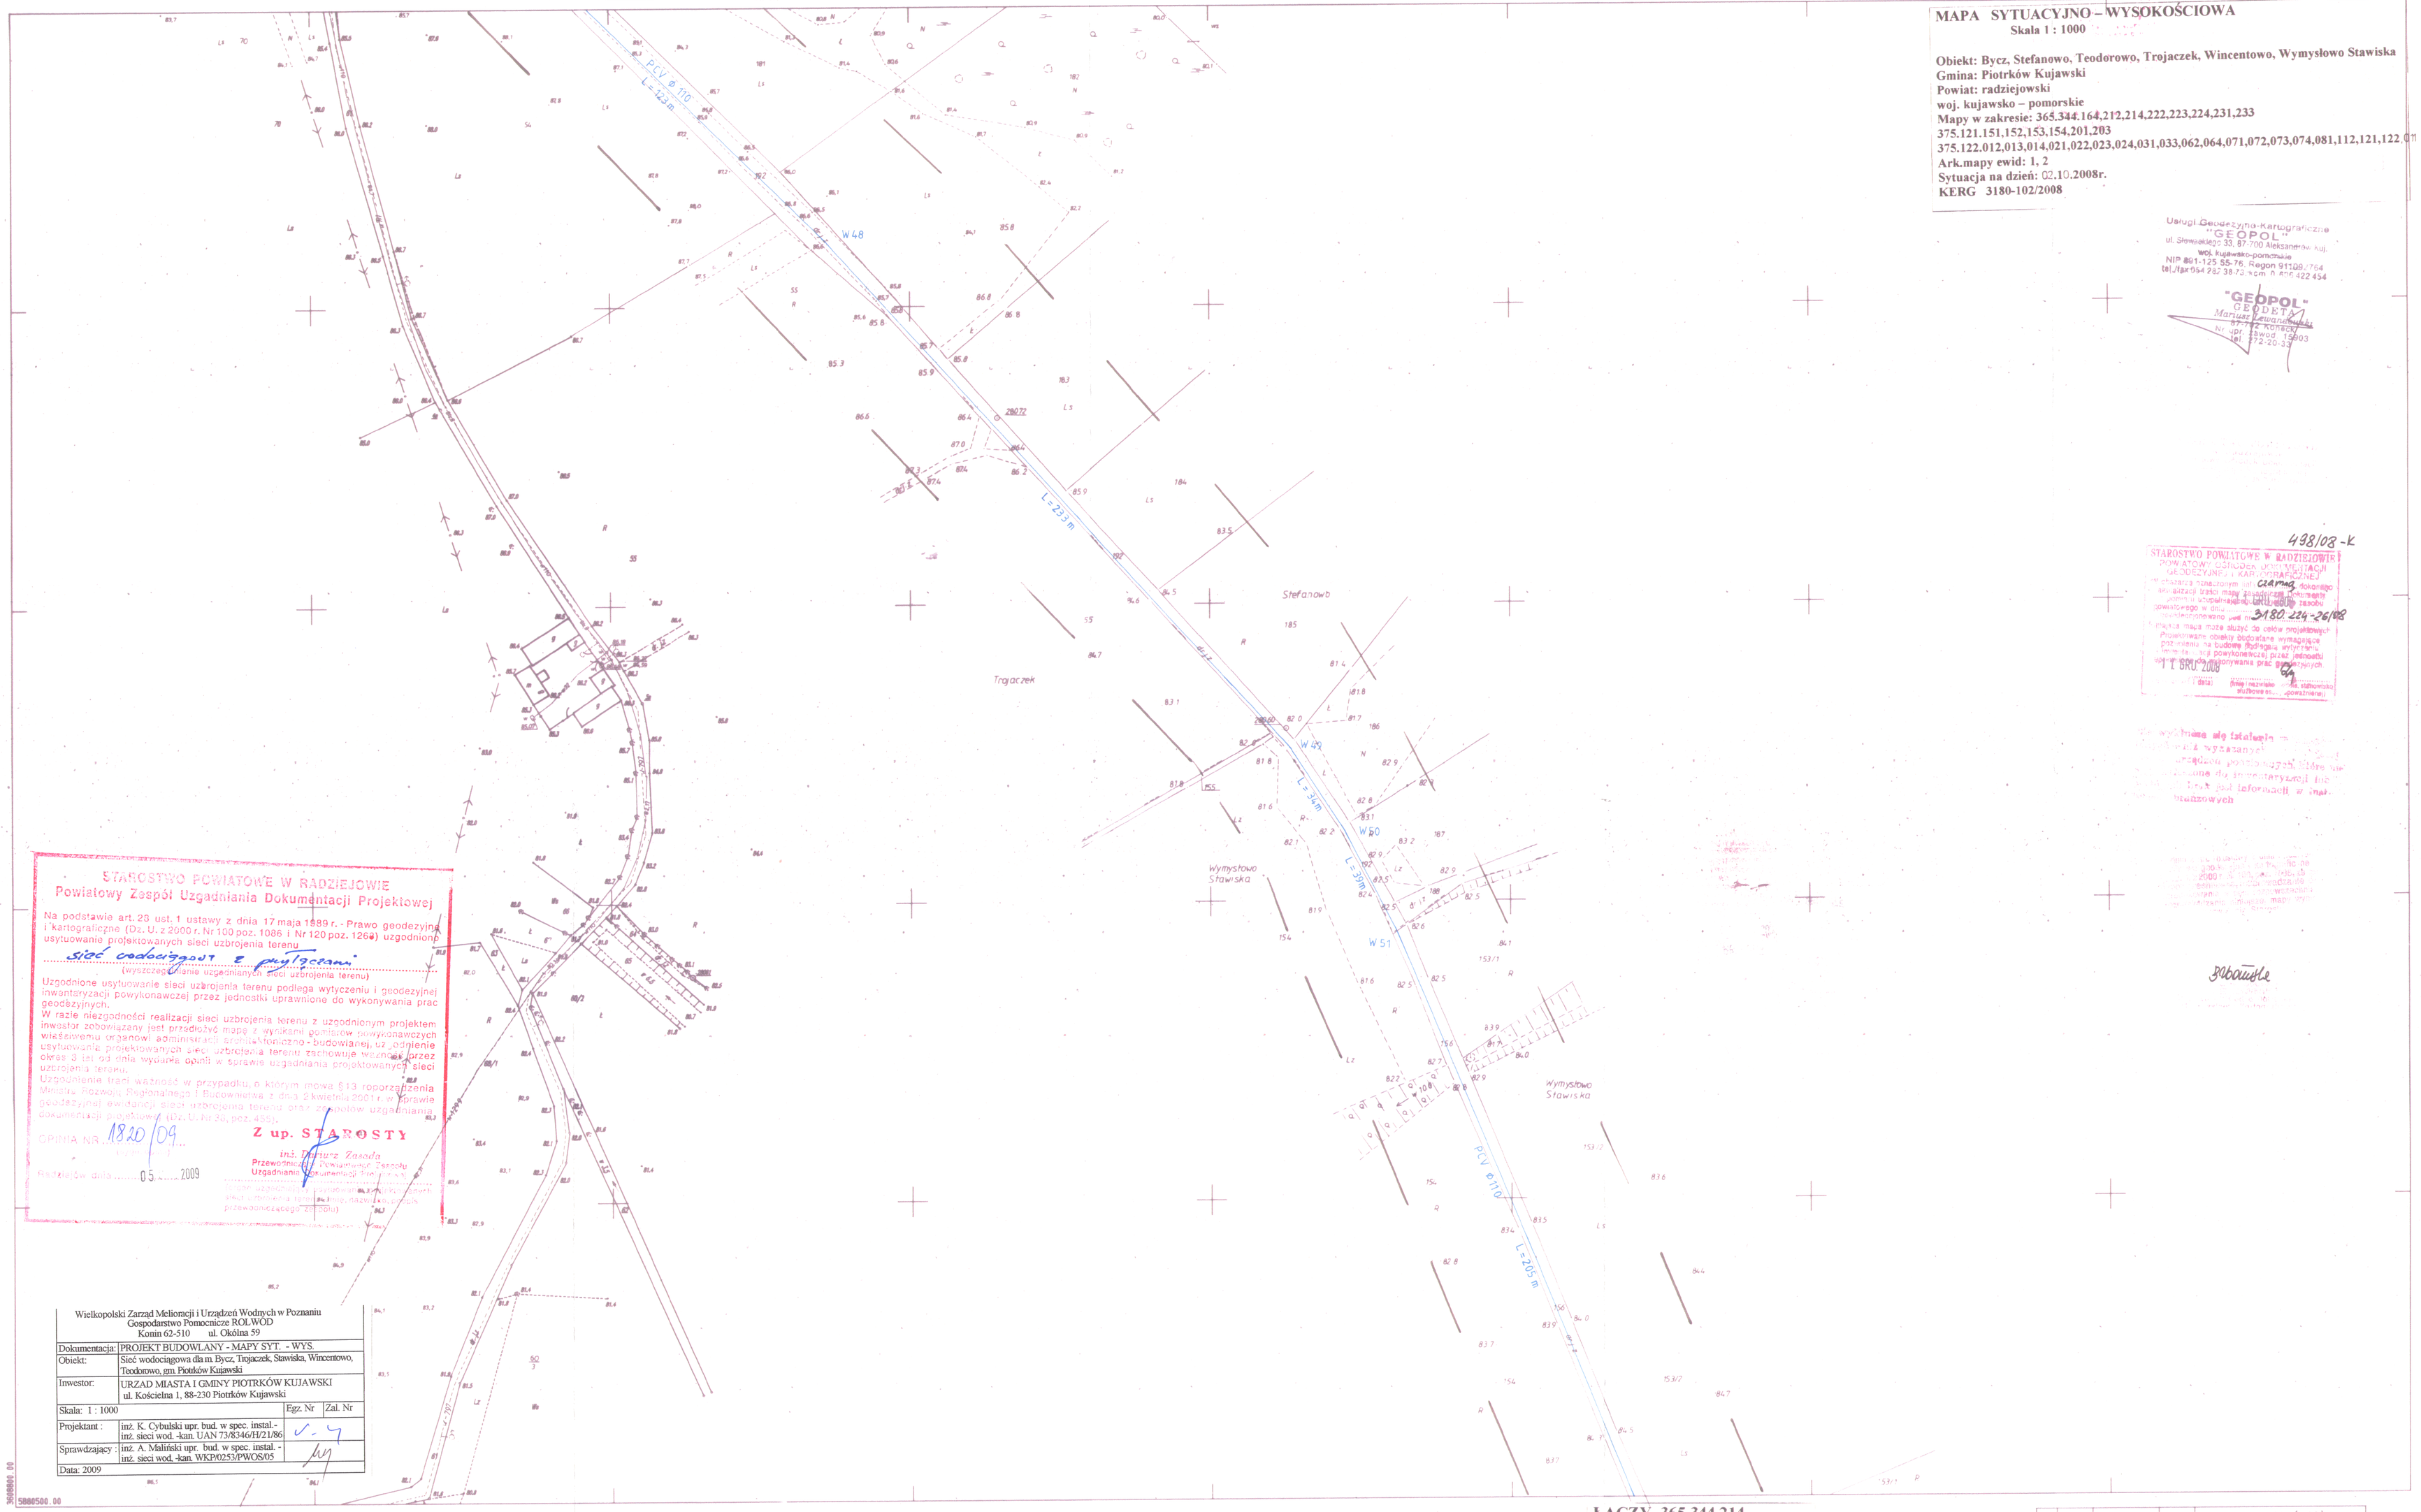

365.344.212
1:1000

MAPA SYTUACYJNO-WYSOKOSCIOWA
Założona w 2003 r. przez
P.W. SKALMIAR w Aleksandrowie Kujawskim

PODGIK
21.05.03
3124.161-1/03

ŁĄCZY 365.344.214

1. Układ współrzędnych 1965
2. Poziom odniesienia: Kronsztadt
3. Mapę opracowano metodą bezpośrednią

164
221
Wieś Trojaczek gm. Piotrków Kuj

Lp.	Nr obiektu	Instytucja	Data	Imię i nazwisko (podpis)		
				Skartował	Wykreślił	Sprawdził